


CURVE DATA
 PC=STA. 913+57.53
 PI=STA. 916+20.27
 PT=STA. 918+67.26
 Δ=35°40'53" L
 D=7°00'00"
 R=818.51'
 L=509.73'
 T=263.44'
 E=41.35'

STA. 914+50
 BEGIN PROJECT
 MUS-60-17.41
 U-400(14)

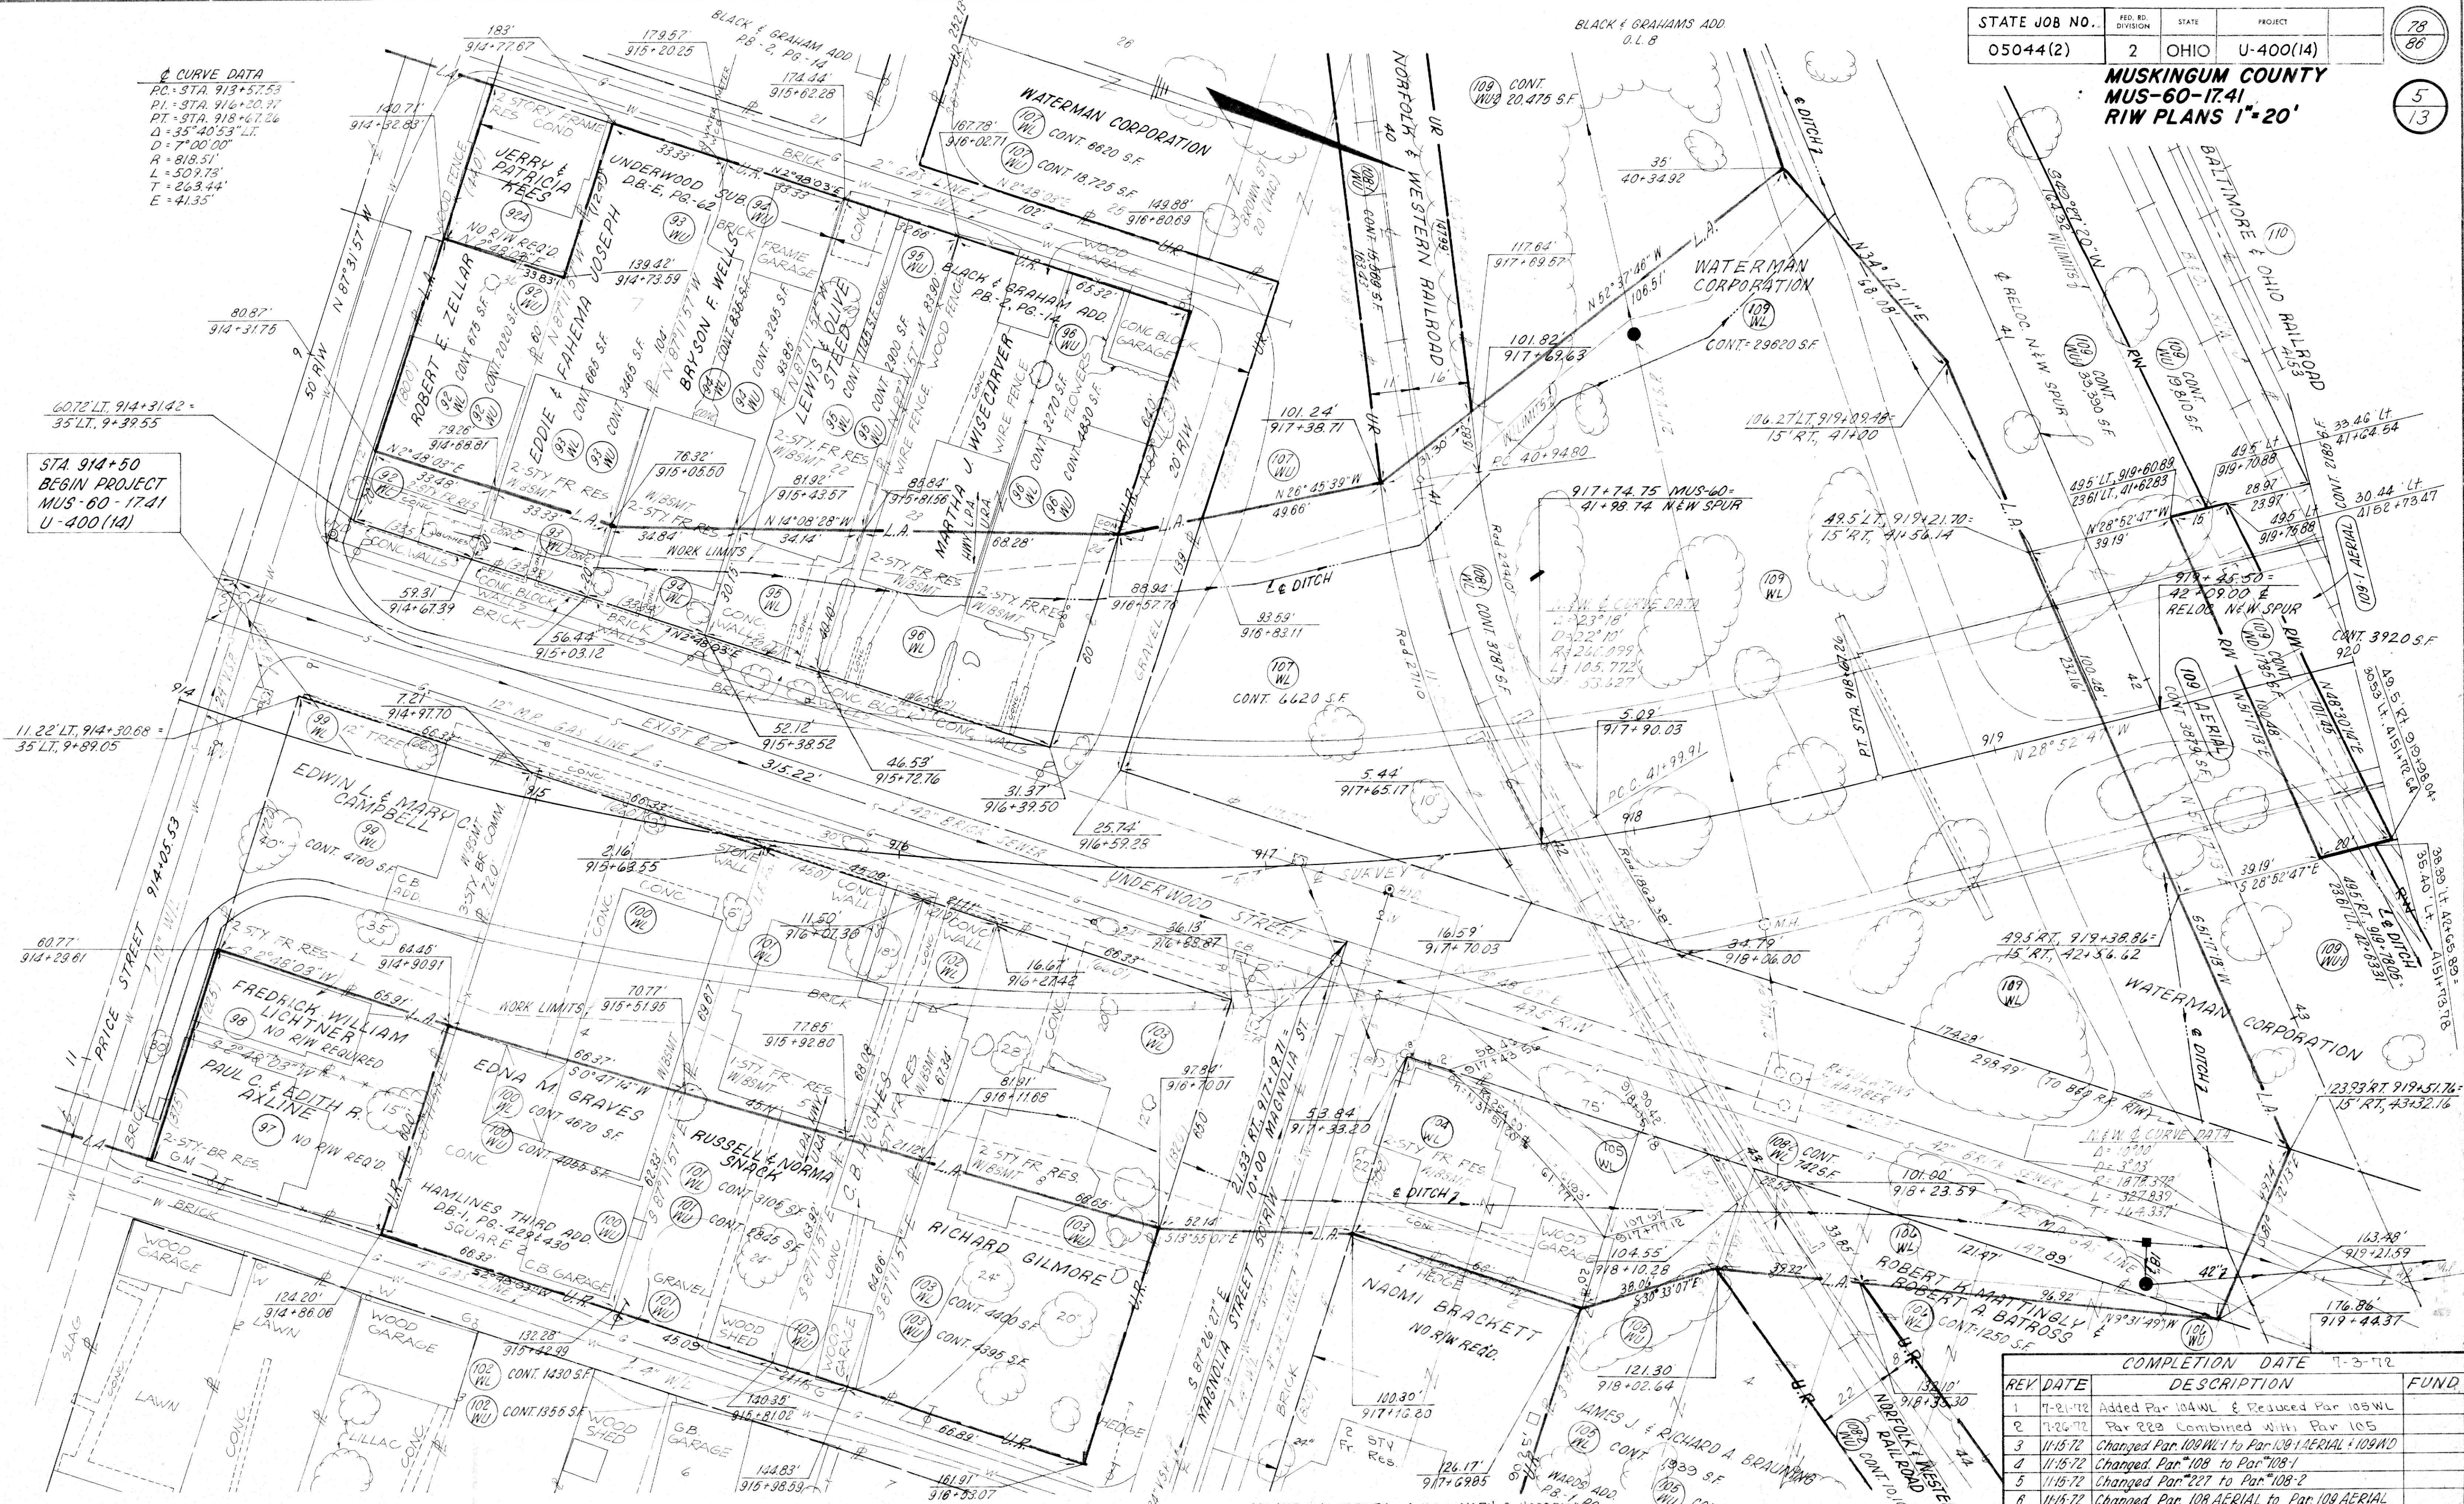

CITY OF ZANESVILLE, WASHINGTON TWP., T-1-N, R-7-W

MAYME HARDESTY AKA. MARY C. HARDESTY
 Cont. 2,568 S.F.

COMPLETION DATE 7-3-72		
REV.	DATE	DESCRIPTION
1	7-21-72	Added Par 104 WL & Reduced Par 105 WL
2	7-26-72	Par 223 Combined With Par 105
3	11-15-72	Changed Par 109 WL 1 to Par 109 AERIAL & 109 WD
4	11-15-72	Changed Par 108 to Par 108-1
5	11-15-72	Changed Par 227 to Par 108-2
6	11-15-72	Changed Par 108 AERIAL to Par 109 AERIAL
7	2-8-73	Combined Par 108-2 WL With 108-3 WL

S.R.-60 STA. 914+00 TO STA. 920+00 RIW